



ODPIS

Gd.IV.6630.327.2020

PREZYDENT MIASTA RADOMIA

PROTOKÓŁ

Narady Koordynacyjnej dotyczącej usytuowania projektowanych sieci uzbrojenia terenu
z dnia **8 czerwca 2020 r.**

Sposób przeprowadzenia narady ☒ - ~~zebranie zainteresowanych podmiotów~~
☒ - ~~za pomocą środków komunikacji elektronicznej~~

Przedmiot narady: **trasa przyłącza C.O.**

Lokalizacja obiektu: **Radom ul. Sedlaka dz. nr 35 ark. 93 dz. nr 85 ark. 92 obr. 0090**

Wnioskodawca: **RADOMSKIE PRZEDSIĘBIORSTWO ENERGETYKI CIEPLNEJ "RADPEC" S. A.**

26-612 RADOM, ul. Żelazna 7

Autor opracowania: **Zofia Borczyk**

Przewodniczący: **Celej Anna - Kierownik Miejskiego Ośrodka Dokumentacji Geodezyjnej i Kartograficznej**

Uczestnicy Narady Koordynacyjnej zawiadomieni i zapoznani drogą e-mail z przedłożonym projektem sieci uzgadniają w/w dokumentację projektową w zakresie lokalizacji w następujący sposób:

Lp.	OZNACZENIE PODMIOTU	Uczestnicy narady (imię i nazwisko)	Podpis	Uwagi dodatkowe Numer
I. ZARZĄDZAJĄCE SIECIĄ				
1	Wodociągi Miejskie Sp. z o.o. w Radomiu - woda, kanalizacja sanitarna	Tomasz Mazur		Brak uwag
2	Wodociągi Miejskie Sp. z o.o. w Radomiu - kanalizacja deszczowa	Roman Mrozowicz		Brak uwag
3	RADPEC S.A. w Radomiu	Nie uczestniczył		-
4	PGE Dystrybucja S.A. Oddział Skarżysko-Kamienna Rejon Energetyczny Radom	Mieczysław Bartodziej		Brak uwag
5	Polska Spółka Gazownictwa sp. z o.o. Oddział Zakład Gazowniczy w Warszawie Gazownia w Radomiu - Ś/C	Konrad Srebrzyński		1
6	Polska Spółka Gazownictwa Sp. z o.o. Oddział w Warszawie Zakład w Radomiu -WYS. CIŚ.	Nie uczestniczył		-
7	Miejski Zarząd Dróg i Komunikacji	Beata Glijer		Brak uwag
8	Orange Polska S.A w Radomiu	Nie uczestniczył		-
9	HYPERION S.A.	Nie uczestniczył		-
10	NETIA S.A. Dział Sieci Zewnętrznych w Warszawie	Zbigniew Kowalski		Brak uwag
II. INNE				
1	Wojewódzki Urząd Ochrony Zabytków Województwa Mazowieckiego - Delegatura w Radomiu	Witold Bujakowski		Brak uwag
2	Urząd Miejski w Radomiu Wydział Architektury	Nie uczestniczył		
3	Miejska Pracownia Urbanistyczna	Nie uczestniczył		
4	Wnioskodawca lub osoba upoważniona	Nie uczestniczył		
5	Biuro Miejskiego Konserwatora Przyrody	Monika Bielecka		Brak uwag

Uczestnicy Narady Koordynacyjnej nr :

I - 3, 6, 8, 9; II - 2, 3, 4 nie uczestniczyli w posiedzeniu.

URZĄD MIEJSKI W RADOMIU - WYDZIAŁ GEODEZJI - PRACOWNIA MAPY NUMERYCZNEJ

ul. Kilińskiego 30 (pok. 43), 26-600 Radom, tel. 48 36 20 712 fax: 48 36 20 621,

e-mail: geodezja.zudp@umradom.pl

www.radom.pl

ODPIS

Uwagi i zalecenia

1. Przy skrzyżowaniach i zbliżeniach projektowanych sieci od istniejącego uzbrojenia podziemnego, prace ziemne wykonać ręcznie, bez użycia sprzętu zmechanizowanego i pod fachowym nadzorem technicznym zapewnionym przez wykonawcę robót.
2. Obiekty budowlane wymagające pozwolenia na budowę oraz obiekty, o których mowa w art. 29 ust.1 pkt 1a, 2b i 19a-20b, podlegają geodezyjnemu wyznaczeniu w terenie, a po ich wybudowaniu - geodezyjnej inwentaryzacji powykonawczej, obejmującej ich położenie na gruncie zgodnie z art. 43 ust.1 ustawy z dnia 7 lipca 1994 r. prawo budowlane (Dz.U.2017 poz.1332).
3. Podczas prac należy zwrócić szczególną uwagę na zachowanie w stanie nienaruszonym znaków geodezyjnych, które podlegają ochronie w trybie art. 15 ustawy z dnia 17 maja 1989 Prawo geodezyjne i kartograficzne (Dz.U. z 2020 poz. 284), oraz Rozporządzenia Ministra Spraw Wewnętrznych i Administracji z dnia 15 kwietnia 1999r. w sprawie ochrony znaków geodezyjnych, grawimetrycznych i magnetycznych (Dz. U. Nr 45, poz. 454 z późn. zm.)
4. Prace ziemne wykonać pod nadzorem przedstawicieli instytucji zarządzających sieciami uzbrojenia terenu, krzyżującymi się i zbliżonymi do uzgadnianego obiektu.
5. O zamiarze prowadzenia prac ziemnych instytucje branżowe winny być zawiadomione z odpowiednim wyprzedzeniem.
6. Inwestor na etapie projektu budowlanego obowiązany jest zastosować się do zaleceń zawartych w uwagach dodatkowych uczestników Narady Koordynacyjnej zapisanych w niniejszym protokole.

Uwagi dodatkowe uczestników Narady Koordynacyjnej :

1. Zmienić miejsce włączenia przyłącza CO zachowując normatywne odległości od kolan istniejącej sieci gazowej . Skrzyżowanie i zbliżenia projektowanych sieci do istniejącej sieci gazowanej należy wykonać zgodnie z Rozporządzeniem Ministra Gospodarki z dnia 26 kwietnia 2013 r. (Dz.U.poz.640) Prace ziemne w pobliżu sieci gazowej należy wykonać ręcznie bez użycia sprzętu mechanicznego z zachowaniem szczególnej ostrożności oraz pod nadzorem przedstawiciela Gazowni w Radomiu . O terminie rozpoczęcia prac należy powiadomić Gazownię w Radomiu z min. tygodniowym wyprzedzeniem. - Konrad Srebrzyński

PREZYDENT
MIASTA RADOMIA

Radom, dn. 2020 -05- C 8

/ up. PREZYDENTA MIASTA

mgr inż. Anna Celej

KIEROWNIK

Miejskiego Ośrodka Dokumentacji
Geodezyjnej i Kartograficznej

Niniejsze uzgodnienie nie zwalnia Inwestora od uzyskania z właściwego organu do spraw nadzoru architektoniczno-budowlanego decyzji pozwolenia na budowę.

Narada odbyła się w siedzibie Urzędu Miejskiego w Radomiu.

Z up. PREZYDENTA MIASTA

mgr inż. Anna Celej

KIEROWNIK

Miejskiego Ośrodka Dokumentacji

PRZEWODNICZĄCY NARADY KOORDYNACYJNEJ

podpis

URZĄD MIEJSKI W RADOMIU - WYDZIAŁ GEODEZJI - PRACOWNIA MAPY NUMERYCZNEJ

ul. Kilińskiego 30 (pok. 43), 26-600 Radom, tel. 48 36 20 712 fax: 48 36 20 621,

e-mail: geodezja.zudp@umradom.pl

www.radom.pl

skala 1:500, nr sekcji: 7.155.22.22.1.1
Radom, ul. ks. prof. Włodzimierza Sedlaka
Jednostka ewidencyjna: 146301_1, M. Radom
Obręb: 0090 - Mariackie
Arkusze: 93, Działka: 35

Układ odniesienia wysokości: PL-EVRF2007-NH
Układ współrzędnych prostokątnych płaskich: PL-2000
Sytuacja zgodna z terenem na: 10.02.2020 r.

Mapa wykonana bez ustalenia obciążeń służebnościami gruntowymi

-671979547- NIP948-144-57-94
USŁUGI GEODEZYJNE
inż. Rafał Iwański
Radom, ul. Tkacka 2
tel. 602 514 420

GEODETA UPRAWNIONY
inz. Rafał Iwański
 nr upr. 17678
 Radom, ul. Tkacka 2
 tel. 602 514 420
 (podpis cyfrowy)

Radom, dn. 24.02.2020 r.

Poswiadcza się, że niniejszy dokument został opracowany w wyniku prac geodezyjnych i kartograficznych, których rezultaty zawiera operat techniczny wpisany do ewidencji materiałów państwowego zasobu geodezyjnego i kartograficznego.

Organ prowadzący państwowy
zasób geodezyjny i kartograficzny

PREZYDENT MIASTA RADOMIA
Miejski Ośrodek Dokumentacji
Geodezyjnej i Kartograficznej

Identyfikator ewidencyjny materiału
zasobu - operatu technicznego


P.1463.2020.666

Data wpisania operatu technicznego
do ewidencji materiałów zasobu

20.03.2020 r.

Imię, nazwisko i podpis osoby
reprezentującej organ

Z up. PREZYDENTA MIASTA
inż. Janusz Ziętek
GŁÓWNY SPECJALISTA
podpis elektroniczny

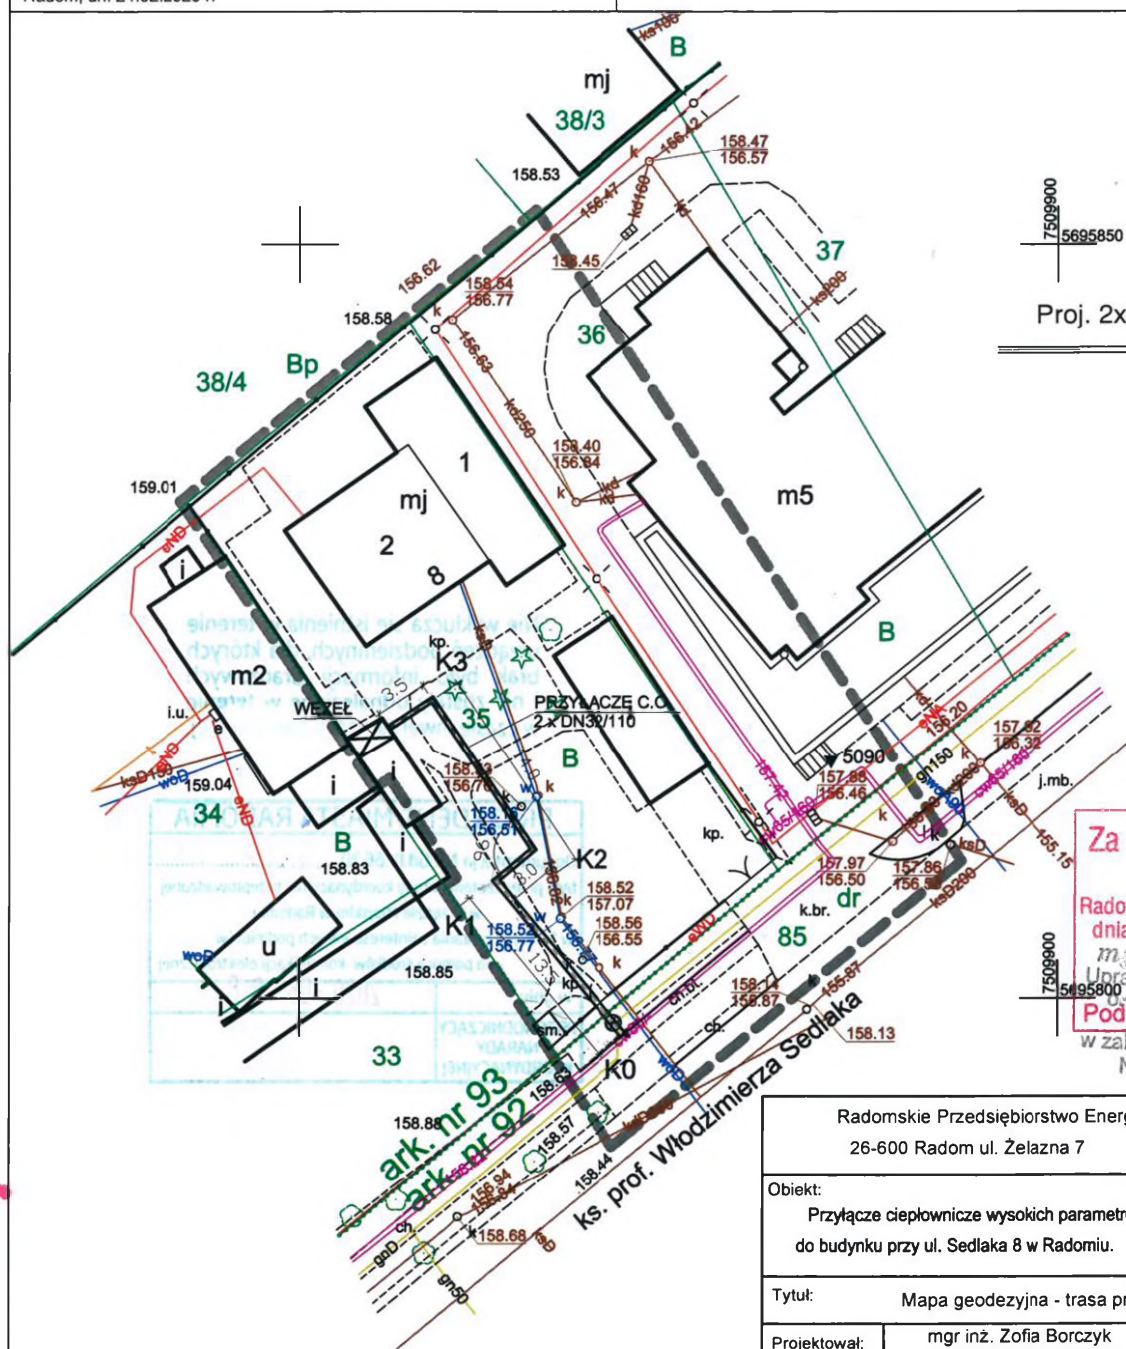

7509900
5695850

Proj. 2xDn 32/110

Za zgodność z oryginałem

Radom
dnia

22-C5-2020

mgr inż. Zofia Borczyk
195800 Uprawnienia budowlane projektanta
Podpis: Podpis kierownika budowy i robót
w zakresie sieci i instalacji elektrycznych
NR GP-III-142/210/94

Radomskie Przedsiębiorstwo Energetyki Ciepłej "RADPEC" S.A.
26-600 Radom ul. Żelazna 7

Objekt:
Przylącze ciepłownicze wysokich parametrów
do budynku przy ul. Sedlaka 8 w Radomiu.

Data

04.2020 r.

Tytuł: Mapa geodezyjna - trasa przyłącza ciepłowniczego.

Projektował:	mgr inż. Zofia Borczyk nr upr. GP-III-7342/94
--------------	--

Skala:

Opracował	mgr inż. Dorota Kopycka
-----------	-------------------------

Nr rys: 1

Nie wyklucza się istnienia w terenie urządzeń podziemnych, dla których brak było informacji branżowych i nie zostały odnalezione w terenie w czasie inwentaryzacji geodezyjnej.

PREZYDENT MIASTA RADOMIA	
Dokumentacja NR Cd.IV.6630, 322 2020	
była przedmiotem narady koordynacyjnej przeprowadzonej w Urzędzie Miejskim w Radomiu	
w formie: - zebrania zaInteresowanych podmiotów - za pomocą środków komunikacji elektronicznej	
w dniu:	2020-06-08
PRZEWODNICZĄCY NARADY KOORDYNACYJNEJ	Z up. PREZYDENTA MIASTA <i>Chy</i>

mgr inż. Aneta Celej
KIEROWNIK
Miejskiego Ośrodka Dokumentacji
Geodezyjnej i Kartograficznej