

Gd.IV.6630.367.2021

ODPIS

**PREZYDENT  
MIASTA RADOMIA****PROTOKÓŁ**Narady Koordynacyjnej dotyczącej usytuowania projektowanych sieci uzbrojenia terenu  
z dnia 2021-06-21Sposób przeprowadzenia narady ☒ - ~~zebranie zainteresowanych podmiotów~~  
☒ - za pomocą środków komunikacji elektronicznejPrzedmiot narady: **trasa przyłącza ciepłowniczego**Lokalizacja obiektu: **Radom, ul. Dębowa / Maratońska dz. nr 65/10, 65/12, 65/5, 65/6 ark. 69 obr. 0080; da. nr 59/2, 19/2, 19/1, 64/2 ark. 67 obr. 0070**Wnioskodawca: **MIROSLAW KIJAK IN TUBE 26-600 M. RADOM, ul. GAGARINA 25/30****RADOMSKIE PRZEDSIĘBIORSTWO ENERGETYKI CIEPLNEJ "RADPEC" S. A. 26-612 RADOM, ul. Żelazna 7**Autor opracowania: **Mirosław Kijak**Przewodniczący: **Anna Celej - GEODETA MIEJSKI - Kierownik Miejskiego Ośrodka Dokumentacji Geodezyjnej i Kartograficznej**

Uczestnicy Narady Koordynacyjnej zawiadomieni i zapoznani drogą e-mail z przedłożonym projektem sieci uzgadniają w/w dokumentację projektową w zakresie lokalizacji w następujący sposób.

**Uwagi i stanowiska uczestników Narady Koordynacyjnej :**

Lp.	Oznaczenie podmiotu oraz Imię i nazwisko osoby, która ten podmiot reprezentuje:	Stanowisko/treść uwagi
1.	Miejski Zarząd Dróg i Komunikacji  Katarzyna Czajkowska	pozytywne bez uwag  Brak uwag
2.	NETIA S.A.  Zbigniew Kowalski	pozytywne bez uwag  Brak uwag
3.	ORANGE POLSKA S.A.  	pozytywne bez uwag  Należy zawiadomiony podmiot nie uczestniczył w naradzie
4.	PGE DYSTRYBUCJA S.A.  Zbigniew Siwek	pozytywne z uwagami  1. Kable energetyczne przy skrzyżowaniu z proj. przyłączem co osłonić rurami dwudzielnymi. 2. Prace ziemne w w/w miejscach wykonywać ręcznie i w porozumieniu z RE.
5.	Polska Spółka Gazownictwa SP. z o.o - wys. ciś.  	pozytywne bez uwag  Należy zawiadomiony podmiot nie uczestniczył w naradzie
6.	Polska Spółka Gazownictwa Sp. z o.o. Oddział Zakład Gazowniczy w Warszawie Gazownia w Radomiu ; 26-600 Radom, ul. Gazowa 11/13  Konrad Srebrzyński	pozytywne z uwagami  Skrzyżowanie i zbliżenia projektowanych sieci do istniejącej sieci gazowanej należy wykonać zgodnie z Rozporządzeniem Ministra Gospodarki z dnia 26 kwietnia 2013 r. (Dz.U.poz.640) Prace ziemne w pobliżu sieci gazowej należy wykonać ręcznie bez użycia sprzętu mechanicznego z zachowaniem szczególnej ostrożności oraz pod nadzorem przedstawiciela Gazowni w Radomiu . O terminie rozpoczęcia prac należy powiadomić Gazownię w Radomiu z min. tygodniowym wyprzedzeniem
7.	RADPEC S.A.  Zofia Borczyk	pozytywne bez uwag  Brak uwag
8.	Wodociągi Miejskie w Radomiu  	pozytywne bez uwag  Należy zawiadomiony podmiot nie uczestniczył w naradzie

**URZĄD MIEJSKI W RADOMIU - WYDZIAŁ GEODEZJI - PRACOWNIA MAPY NUMERYCZNEJ**

ul. Kilińskiego 30 (pok. 43), 26-600 Radom, tel. 48 36 20 712 fax: 48 36 20 621,

e-mail: [geodezja.zudp@umradom.pl](mailto:geodezja.zudp@umradom.pl)[www.radom.pl](http://www.radom.pl)

# ODPIS

9.	Wojewódzki Urząd Ochrony Zabytków Delegatura w Radomiu	pozytywne bez uwag Brak uwag
10.	Wydział Architektury	pozytywne bez uwag Należy zawiadomiony podmiot nie uczestniczył w naradzie
11.	WYDZIAŁ OCHRONY ŚRODOWISKA I ROLNICTWA	pozytywne bez uwag Należy zawiadomiony podmiot nie uczestniczył w naradzie

## Uwagi i zalecenia

1. Przy skrzyżowaniach i zbliżeniach projektowanych sieci od istniejącego uzbrojenia podziemnego, prace ziemne wykonać ręcznie, bez użycia sprzętu zmechanizowanego i pod fachowym nadzorem technicznym zapewnionym przez wykonawcę robót.
2. Obiekty budowlane wymagające pozwolenia na budowę oraz obiekty, o których mowa w art. 29, podlegają geodezyjnemu wyznaczeniu w terenie, a po ich wybudowaniu – geodezyjnej inwentaryzacji powykonawczej, obejmującej ich położenie na gruncie zgodnie z art. 43 ust.1 ustawy z dnia 7 lipca 1994 r. prawo budowlane (Dz.U.2020 poz.1333 ze zm.).
3. Podczas prac należy zwrócić szczególną uwagę na zachowanie w stanie nienaruszonym znaków geodezyjnych, które podlegają ochronie w trybie art. 15 ustawy z dnia 17 maja 1989 Prawo geodezyjne i kartograficzne (Dz.U. z 2020 poz. 2052), oraz Rozporządzenia Ministra Spraw Wewnętrznych i Administracji z dnia 15 kwietnia 1999r. w sprawie ochrony znaków geodezyjnych, grawimetrycznych i magnetycznych (Dz. U. z 2020 poz.1357)
4. Prace ziemne wykonać pod nadzorem przedstawicieli instytucji zarządzających sieciami uzbrojenia terenu, krzyżującymi się i zbliżonymi do uzgadnianego obiektu.
5. O zamiarze prowadzenia prac ziemnych instytucje branżowe winny być zawiadomione z odpowiednim wyprzedzeniem.
6. Inwestor na etapie projektu budowlanego obowiązany jest zastosować się do zaleceń zawartych w uwagach dodatkowych uczestników Narady Koordynacyjnej zapisanych w niniejszym protokole.

Niniejsze uzgodnienie nie zwalnia Inwestora od uzyskania z właściwego organu do spraw nadzoru architektoniczno-budowlanego decyzji pozwolenia na budowę.

**Narada odbyła się w siedzibie Urzędu Miejskiego w Radomiu za pomocą środków komunikacji elektronicznej.**

Z up. PREZYDENTA MIASTA

mgr inż. Anna Celej  
KIEROWNIK  
Miejskiego Ośrodka Dokumentacji  
Geodezyjnej i Kartograficznej  
GEODETA MIEJSKI

**PRZEWODNICZĄCY NARADY KOORDYNACYJNEJ**  
podpis

**PREZYDENT  
MIASTA RADOMIA**

Radom, dn.

2021-06-21

Z up. PREZYDENTA MIASTA

mgr inż. Anna Celej  
KIEROWNIK  
Miejskiego Ośrodka Dokumentacji  
Geodezyjnej i Kartograficznej  
GEODETA MIEJSKI



Wektorowa mapa do celów projektowych (pod obiekty liniowe)

skala 1:500, nr sekcji: 7.155.22.21.1.4; 7.155.22.21.3.2;  
7.155.22.21.3.4  
Radom, ul. Maratońska  
Jednostka ewidencyjna: 146301\_1, M. Radom  
Obręb: 0080 - Żakowice dz. 65/6 ark.69  
oraz działki objęte zakresem aktualizacji

Oznaczenie kancelaryjne zgłoszenia pracy geodezyjnej:  
Gd.III.6642.2.661.2021

Układ odniesienia wysokości: PL-EVRF2007-NH  
Układ współrzędnych prostokątnych płaskich: PL-2000

Sytuacja zgodna z terenem na: 15.03.2021 r

Oznaczenie granic obszaru będącego przedmiotem aktualizacji

Opis służebności gruntowych: Mapa wykonana bez ustalenia obciążeń służebnościami  
gruntowymi - brak badania KW


Plan obowiązujący  
50. Miejsowy plan zagospodarowania przestrzennego miasta Radomia  
„ZALEW BORKI” na obszarze w rejonie zalewu Borki przy  
ul. Maratońskiej, Bulwarowej, Kosowskiej, Suchej  
Uchwała nr 291/2012 Rady Miejskiej w Radomiu z dnia 27.02.2012 r.

Dane wykonawcy:  
-672007964- NIP 796-007-59-05  
GEOPOL s.c.  
J. Woźniak, K. Lipiec  
Zakład Usług Geodezyjno-Projektowych  
26-600 Radom, ul. 25 Czerwca 63 lok.2  
tel/fax: 48 362 31 36 geopol.radom@wp.pl


GEODETA UPRAWNIONY  
mgr inż. Jerzy Woźniak  
26-600 Radom, ul. Urodzajna 10/6  
tel. 502-111-786 Upr. MGPIB Nr 12476

Radom, dnia 15.03.2021 r.  
Nie wyklucza się w terenie urządzeń, dla których brak było informacji branżowych  
i nie zostały odnalezione w terenie w czasie inwentaryzacji geodezyjnej

Poświadczam, że niniejszy dokument został opracowany w wyniku prac geodezyjnych i kartograficznych, których rezultaty zawiera operat techniczny wpisany do ewidencji materiałów państwowego zasobu geodezyjnego i kartograficznego.	
Organ prowadzący państwowy zasób geodezyjny i kartograficzny	PREZYDENT MIASTA RADOMIA Miejski Ośrodek Dokumentacji Geodezyjnej i Kartograficznej
Identyfikator ewidencyjny materiału zasobu - operatu technicznego	P.1463.2021.983
Data wpisania operatu technicznego do ewidencji materiałów zasobu	30.03.2021 r.
Imię, nazwisko i podpis osoby reprezentującej organ	Z up. PREZYDENTA MIASTA mgr inż. Anna Celej Kierownik Miejskiego Ośrodka Dokumentacji Geodezyjnej i Kartograficznej GEODETA MIEJSKI

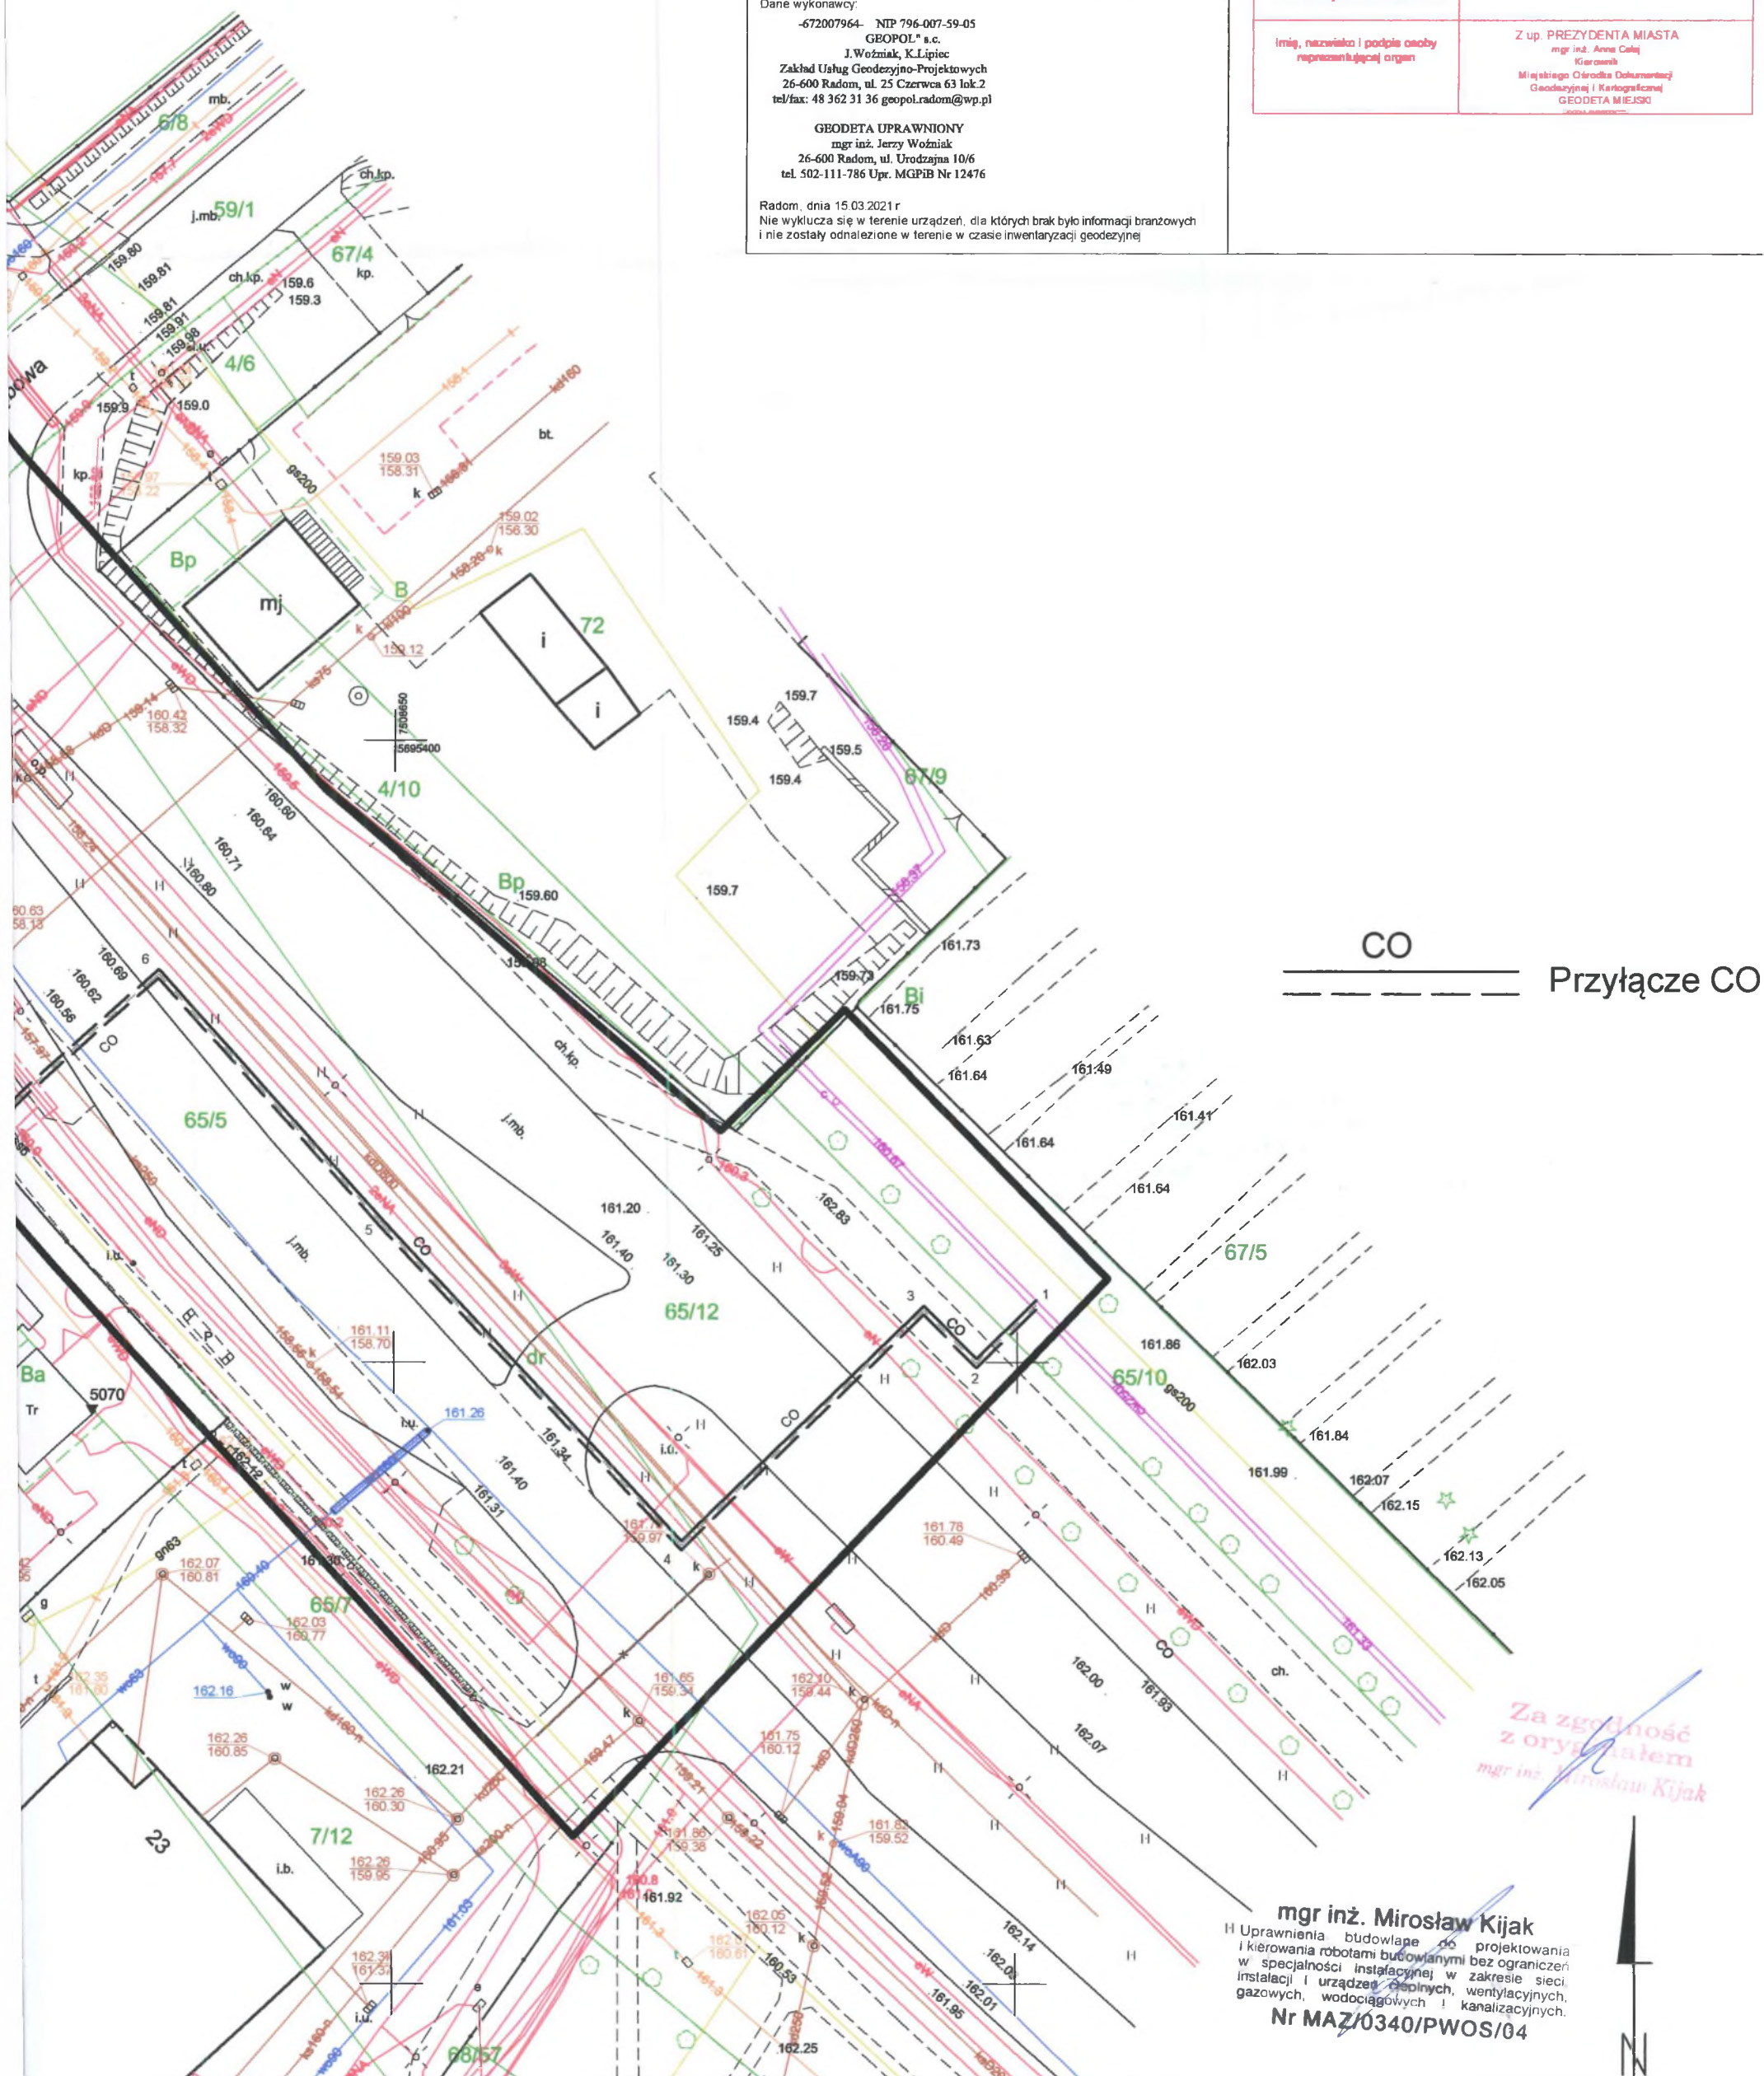



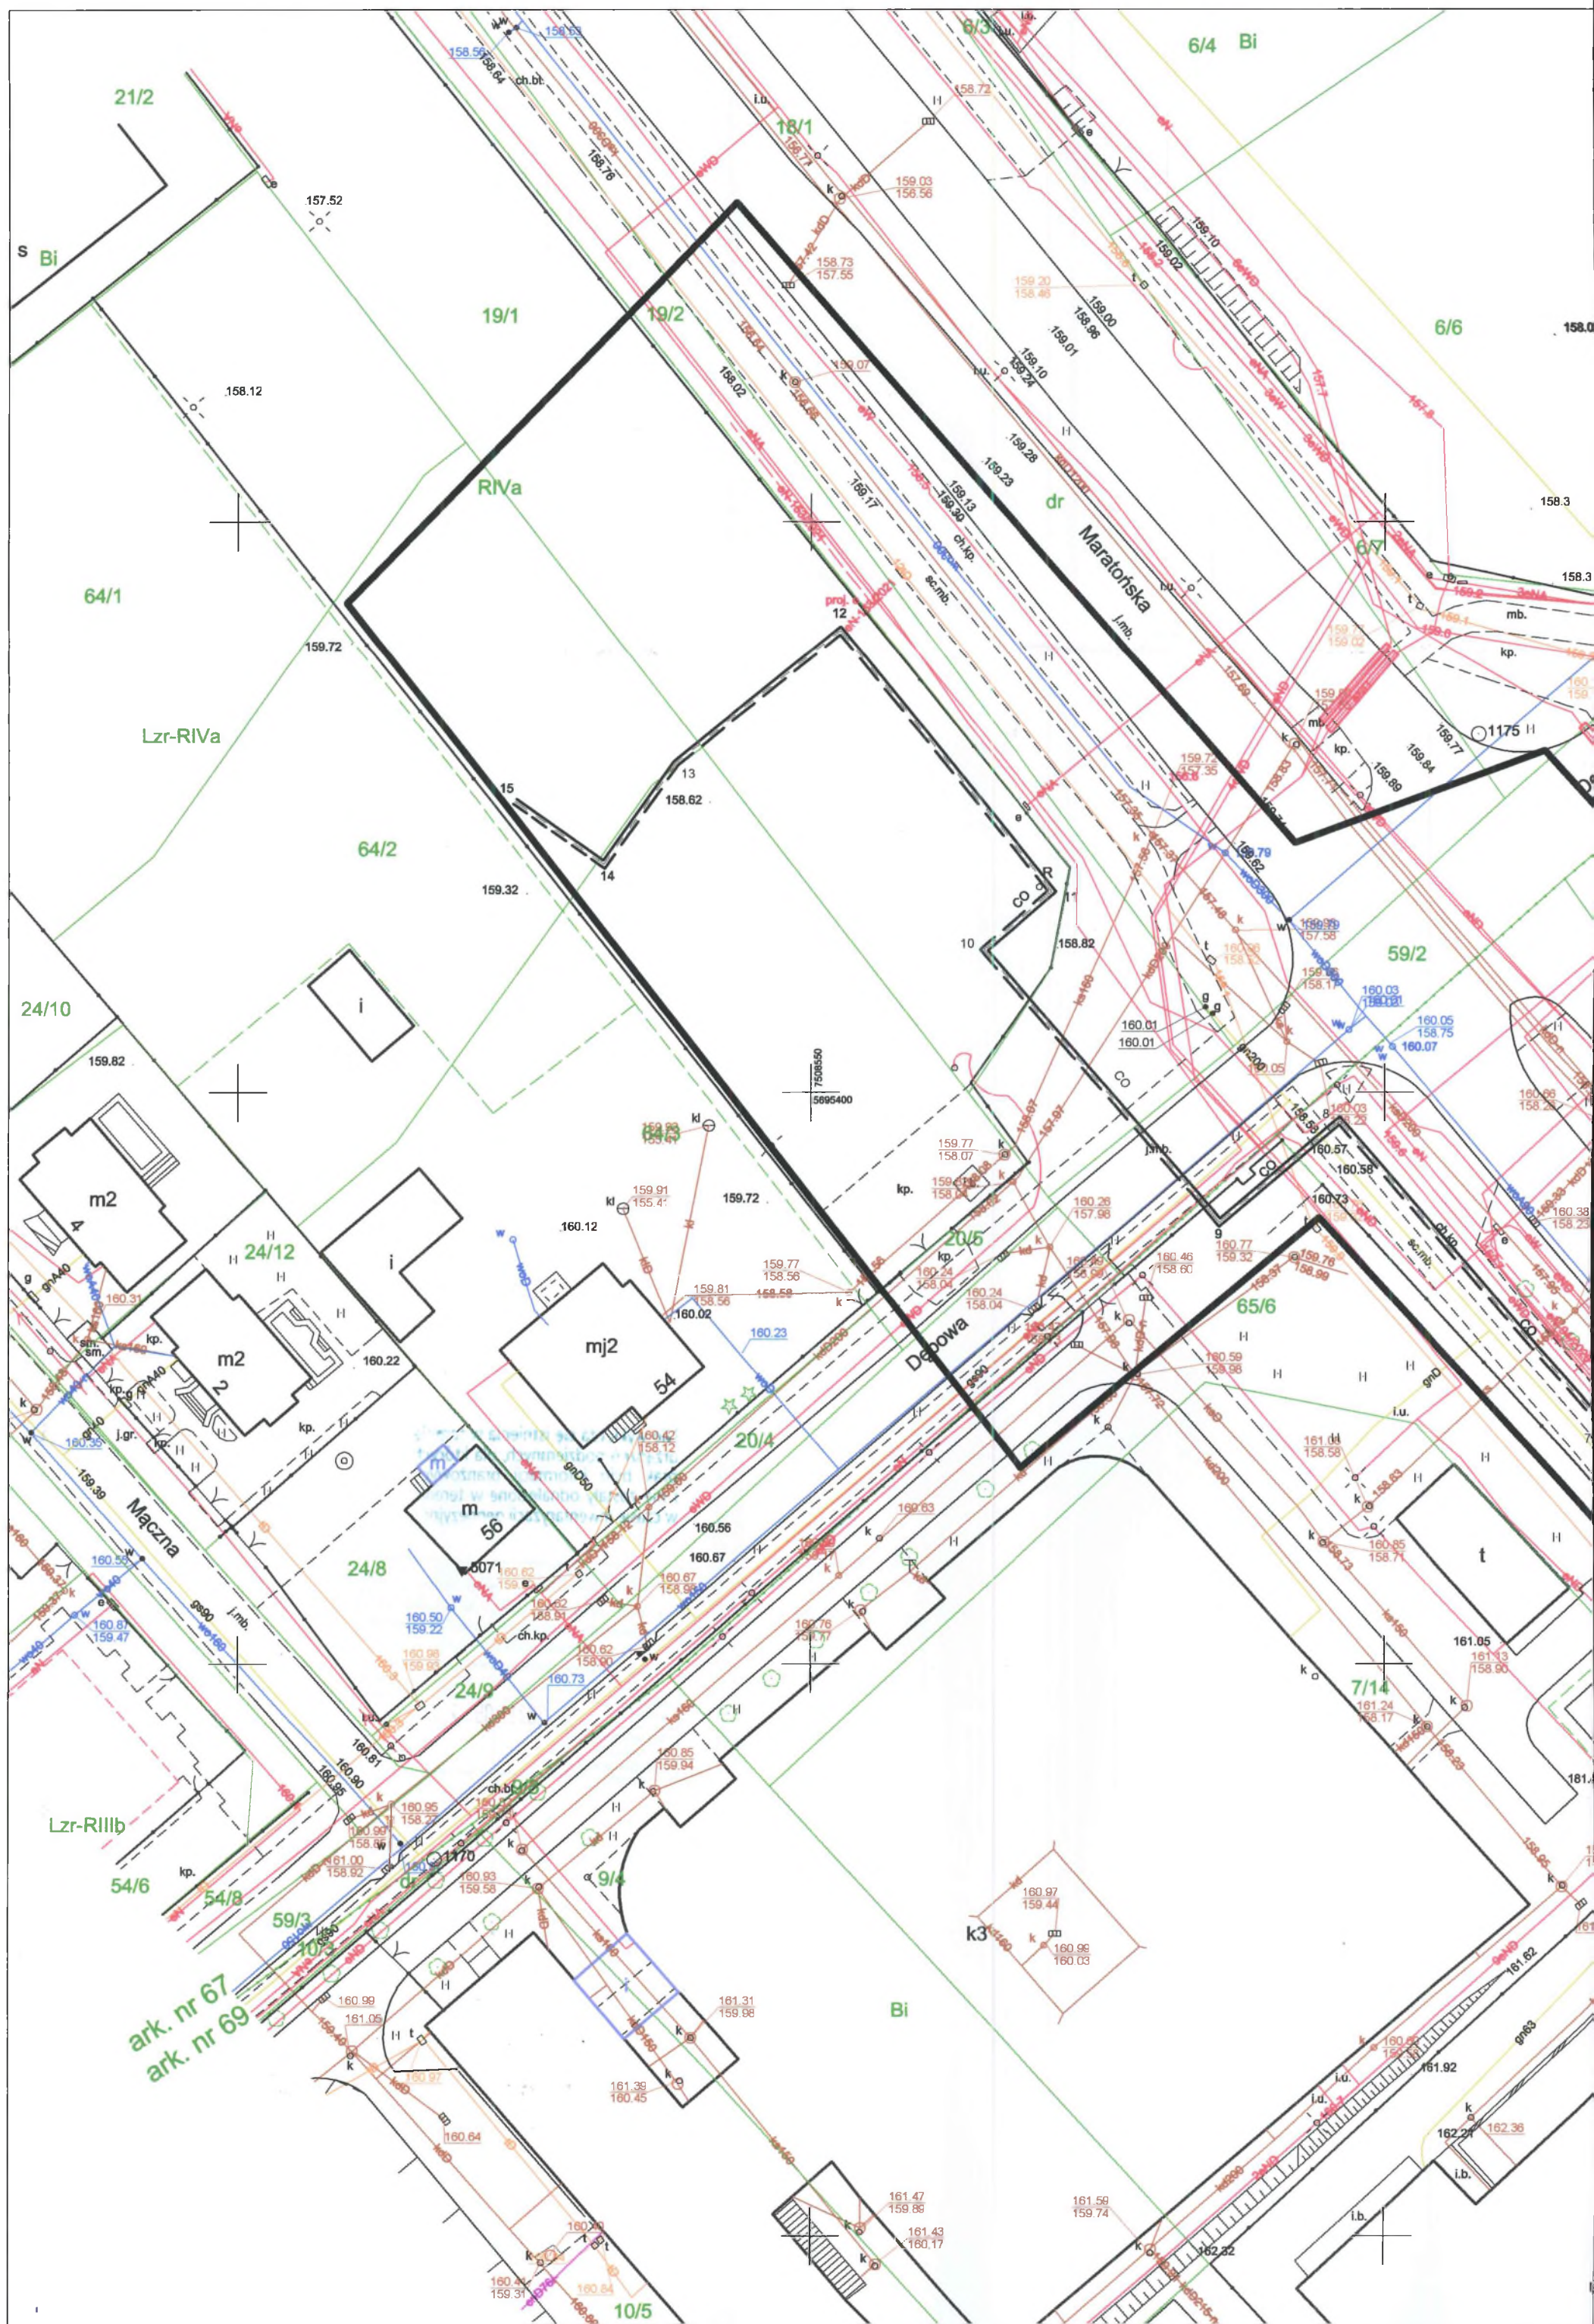



Nie wyklucza się istnienia w terenie urządzeń podziemnych, dla których brak było informacji branżowych i nie zostały odnalezione w terenie w czasie inwentaryzacji geodezyjnej.

PREZYDENT MIASTA RADIOMIŁA	
Dokumentacja NR Gd.IV.6630 <b>367.2021</b>	
była przedmiotem narady koordynacyjnej przeprowadzonej w Urzędzie Miejskim w Radomiu	
- za pomocą środków komunikacji elektronicznej	
w dniu:	<b>2021-05-21</b>
PRZEWODNICZĄCY NARADY KOORDYNACYJNEJ	<b>Z up. PREZYDENTA MIASTA</b>

mgr inż. **Anna Celej**  
KIEROWNIK  
Miejskiego Ośrodka Dokumentacji  
Geodezyjnej i Kartograficznej  
GEODETA MIEJSKI