

PREZYDENT
MIASTA RADOMIA

Gd.IV.6630.123.2019

ODPIS

PROTOKÓŁ

Narady Koordynacyjnej dotyczącej usytuowania projektowanych sieci uzbrojenia terenu
z dnia 14 marca 2019 r.

Sposób przeprowadzenia narady ☒ - zebranie zainteresowanych podmiotów
☒ - za pomocą środków komunikacji elektronicznej

Przedmiot narady: trasa przyłącza ciepłowniczego

Lokalizacja obiektu: Radom, ul. Młodzianowska dz. nr 1/20, 1/24, 82/1 ark. 1/20, 1/24, 82/1 ark. 94 obr. 0090

Wnioskodawca: MIROSLAW KIJAK IN TUBE 26-600 M. RADOM, ul. GAGARINA 25/30

RADOMSKIE PRZEDSIĘBIORSTWO ENERGETYKI CIEPLNEJ "RADPEC" S. A. 26-612 Radom, ul. Żelazna 7

Autor opracowania: Mirosław Kijak

Przewodniczący: Celej Anna - Kierownik Miejskiego Ośrodka Dokumentacji Geodezyjnej i Kartograficznej

Uczestnicy Narady Koordynacyjnej zawiadomieni i zapoznani drogą e-mail z przedłożonym projektem sieci uzgadniają w/w dokumentację projektową w zakresie lokalizacji w następujący sposób:

Lp.	OZNACZENIE PODMIOTU	Uczestnicy narady (imię i nazwisko)	Podpis	Uwagi dodatkowe Numer
I. ZARZĄDZAJĄCE SIECIĄ				
1	Wodociągi Miejskie Sp. z o.o. w Radomiu - woda, kanalizacja sanitarna	Tomasz K...	[Signature]	
2	Wodociągi Miejskie Sp. z o.o. w Radomiu - kanalizacja deszczowa	Roman M...	[Signature]	
3	RADPEC S.A. w Radomiu	Dorota...	[Signature]	
4	PGE Dystrybucja S.A. Oddział Skarżysko-Kamienna Rejon Energetyczny Radom	Bożena...	[Signature]	
5	Polska Spółka Gazownictwa sp. z o.o. Oddział Zakład Gazowniczy w Warszawie Gazownia w Radomiu - Ś/C	K. Srebrny...	[Signature]	1.
6	Polska Spółka Gazownictwa Sp. z o.o. Oddział w Warszawie Zakład w Radomiu - WYS. CIŚ.			
7	Miejski Zarząd Dróg i Komunikacji	Grzegorz...	[Signature]	
8	Orange Polska S.A. w Radomiu			
9	HYPERION S.A.			
10	NETIA S.A. Dział Sieci Zewnętrznych w Warszawie	Zb...	[Signature]	
II. INNE				
1	Wojewódzki Urząd Ochrony Zabytków Województwa Mazowieckiego - Delegatura w Radomiu			
2	Urząd Miejski w Radomiu Wydział Architektury			
3	Miejska Pracownia Urbanistyczna			
4	Wnioskodawca lub osoba upoważniona			
5				

Uczestnicy Narady Koordynacyjnej nr :

URZĄD MIEJSKI W RADOMIU - WYDZIAŁ GEODEZJI - PRACOWNIA MAPY NUMERYCZNEJ

ul. Kilińskiego 30 (pok. 43), 26-600 Radom, tel. 48 36 20 712 fax: 48 36 20 621,

e-mail: geodezja.zudp@umradom.pl

www.radom.pl

1589 12345 nie uczestniczyli w posiedzeniu.

ODPIS

Uwagi i zalecenia

1. Przy skrzyżowaniach i zbliżeniach projektowanych sieci od istniejącego uzbrojenia podziemnego, prace ziemne wykonać ręcznie, bez użycia sprzętu zmechanizowanego i pod fachowym nadzorem technicznym zapewnionym przez wykonawcę robót.
2. Obiekty budowlane wymagające pozwolenia na budowę oraz obiekty, o których mowa w art. 29 ust.1 pkt 1a, 2b i 19a-20b, podlegają geodezyjnemu wyznaczeniu w terenie, a po ich wybudowaniu - geodezyjnej inwentaryzacji powykonawczej, obejmującej ich położenie na gruncie zgodnie z art. 43 ust.1 ustawy z dnia 7 lipca 1994 r. prawo budowlane (Dz.U.2017 poz.1332).
3. Podczas prac należy zwrócić szczególną uwagę na zachowanie w stanie nienaruszonym znaków geodezyjnych, które podlegają ochronie w trybie art. 15 ustawy z dnia 17 maja 1989 Prawo geodezyjne i kartograficzne (Dz. U. z 2017 r. Nr 193, poz. 2101), oraz Rozporządzenia Ministra Spraw Wewnętrznych i Administracji z dnia 15 kwietnia 1999 r. w sprawie ochrony znaków geodezyjnych, grawimetrycznych i magnetycznych (Dz. U. Nr 45, poz. 454 z późn. zm.)
4. Prace ziemne wykonać pod nadzorem przedstawicieli instytucji zarządzających sieciami uzbrojenia terenu, krzyżującymi się i zbliżonymi do uzgadnianego obiektu.
5. O zamiarze prowadzenia prac ziemnych instytucje branżowe winny być zawiadomione z odpowiednim wyprzedzeniem.
6. Inwestor na etapie projektu budowlanego obowiązany jest zastosować się do zaleceń zawartych w uwagach dodatkowych uczestników Narady Koordynacyjnej zapisanych w niniejszym protokole.

Uwagi dodatkowe uczestników Narady Koordynacyjnej :

Skrzyżowania i zbliżenia projektowanych sieci do istniejącej

.....
sieci gazowej należy wykonać zgodnie z Rozporządzeniem
Ministra Gospodarki z dnia 26 kwietnia 2013 r. (Dz.U.poz.640).

Prace ziemne w pobliżu sieci gazowej należy wykonać ręcznie
bez użycia sprzętu mechanicznego z zachowaniem szczególnej
ostrożności oraz pod nadzorem przedstawiciela Gazowni
w Radomiu. O terminie rozpoczęcia prac należy powiadomić
Gazownię w Radomiu z min. tygodniowym wyprzedzeniem.

**PREZYDENT
MIASTA RADOMIA**

Radom, dn. 2019 -03- 14

Z up. PREZYDENTA MIASTA

mgr inż. Anna Celej

KIEROWNIK

Miejskiego Ośrodka Dokumentacji
Geodezyjnej i Kartograficznej

Niniejsze uzgodnienie nie zwalnia Inwestora od uzyskania z właściwego organu do spraw nadzoru architektoniczno-budowlanego decyzji pozwolenia na budowę.

Narada odbyła się w siedzibie Urzędu Miejskiego w Radomiu.

Z up. PREZYDENTA MIASTA

mgr inż. Anna Celej

KIEROWNIK

PRZEWODNICZĄCY NARADY KOORDYNACYJNEJ
Geodezyjnej i Kartograficznej

URZĄD MIEJSKI W RADOMIU - WYDZIAŁ GEODEZJI - PRACOWNIA MAPY NUMERYCZNEJ

ul. Kilińskiego 30 (pok. 43), 26-600 Radom, tel. 48 36 20 712 fax: 48 36 20 621,

e-mail: geodezja.zudp@umradom.pl

www.radom.pl

WEKTOROWA MAPA DO CELÓW PROJEKTOWYCH

skala: 1:500, nr sekcji: 7.155.22.22.3.1, 7.155.22.22.3.3
Radom, ul. Młodzianowska
Jednostka ewidencyjna: 146301_1 - M.Radom
Obręb: 146301_1.0090 Mariackie
Arkusz: 91, 94
Id. zgl.: Gd.III.6642.2.680.2018
Układ odniesienia wysokości: Kronsztadt 60
Układ współrzędnych prostokątnych płaskich: PL-2000

Oznaczenie granic obszaru będącego przedmiotem aktualizacji

Mapa wykonana bez ustalenia obciążeń służebnościami gruntowymi.


Nie wyklucza się istnienia w terenie również urządzeń podziemnych, dla których brak było informacji branżowych i nie zostały odnalezione w terenie w czasie inwentaryzacji geodezyjnej.

Aktualna w zakresie opracowania na dzień 23.04.2018r.

Dane podmiotu:




Dane wykonawcy:

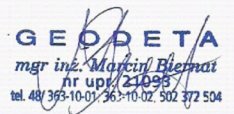

Radom, dnia 25.04.2017r.

Poważam się, że niniejszy dokument został opracowany w wyniku prac geodezyjnych i kartograficznych, których rezultaty zawiera operat techniczny wpisany do ewidencji materiałów państwowego zasobu geodezyjnego i kartograficznego.	
Organ prowadzący państwowy zasób geodezyjny i kartograficzny	PREZYDENT MIASTA RADOMIA Miejski Ośrodek Dokumentacji Geodezyjnej i Kartograficznej
Identyfikator ewidencyjny materiału zasobu - operatu technicznego	P.1463.2018.914
Data wpisania operatu technicznego do ewidencji materiałów zasobu	27.04.2018 r.
Imię, nazwisko i podpis osoby reprezentującej organ	Z up. PREZYDENTA MIASTA mgr inż. Anna Celej Kierownik Miejskiego Ośrodka Dokumentacji Geodezyjnej i Kartograficznej [podpis]

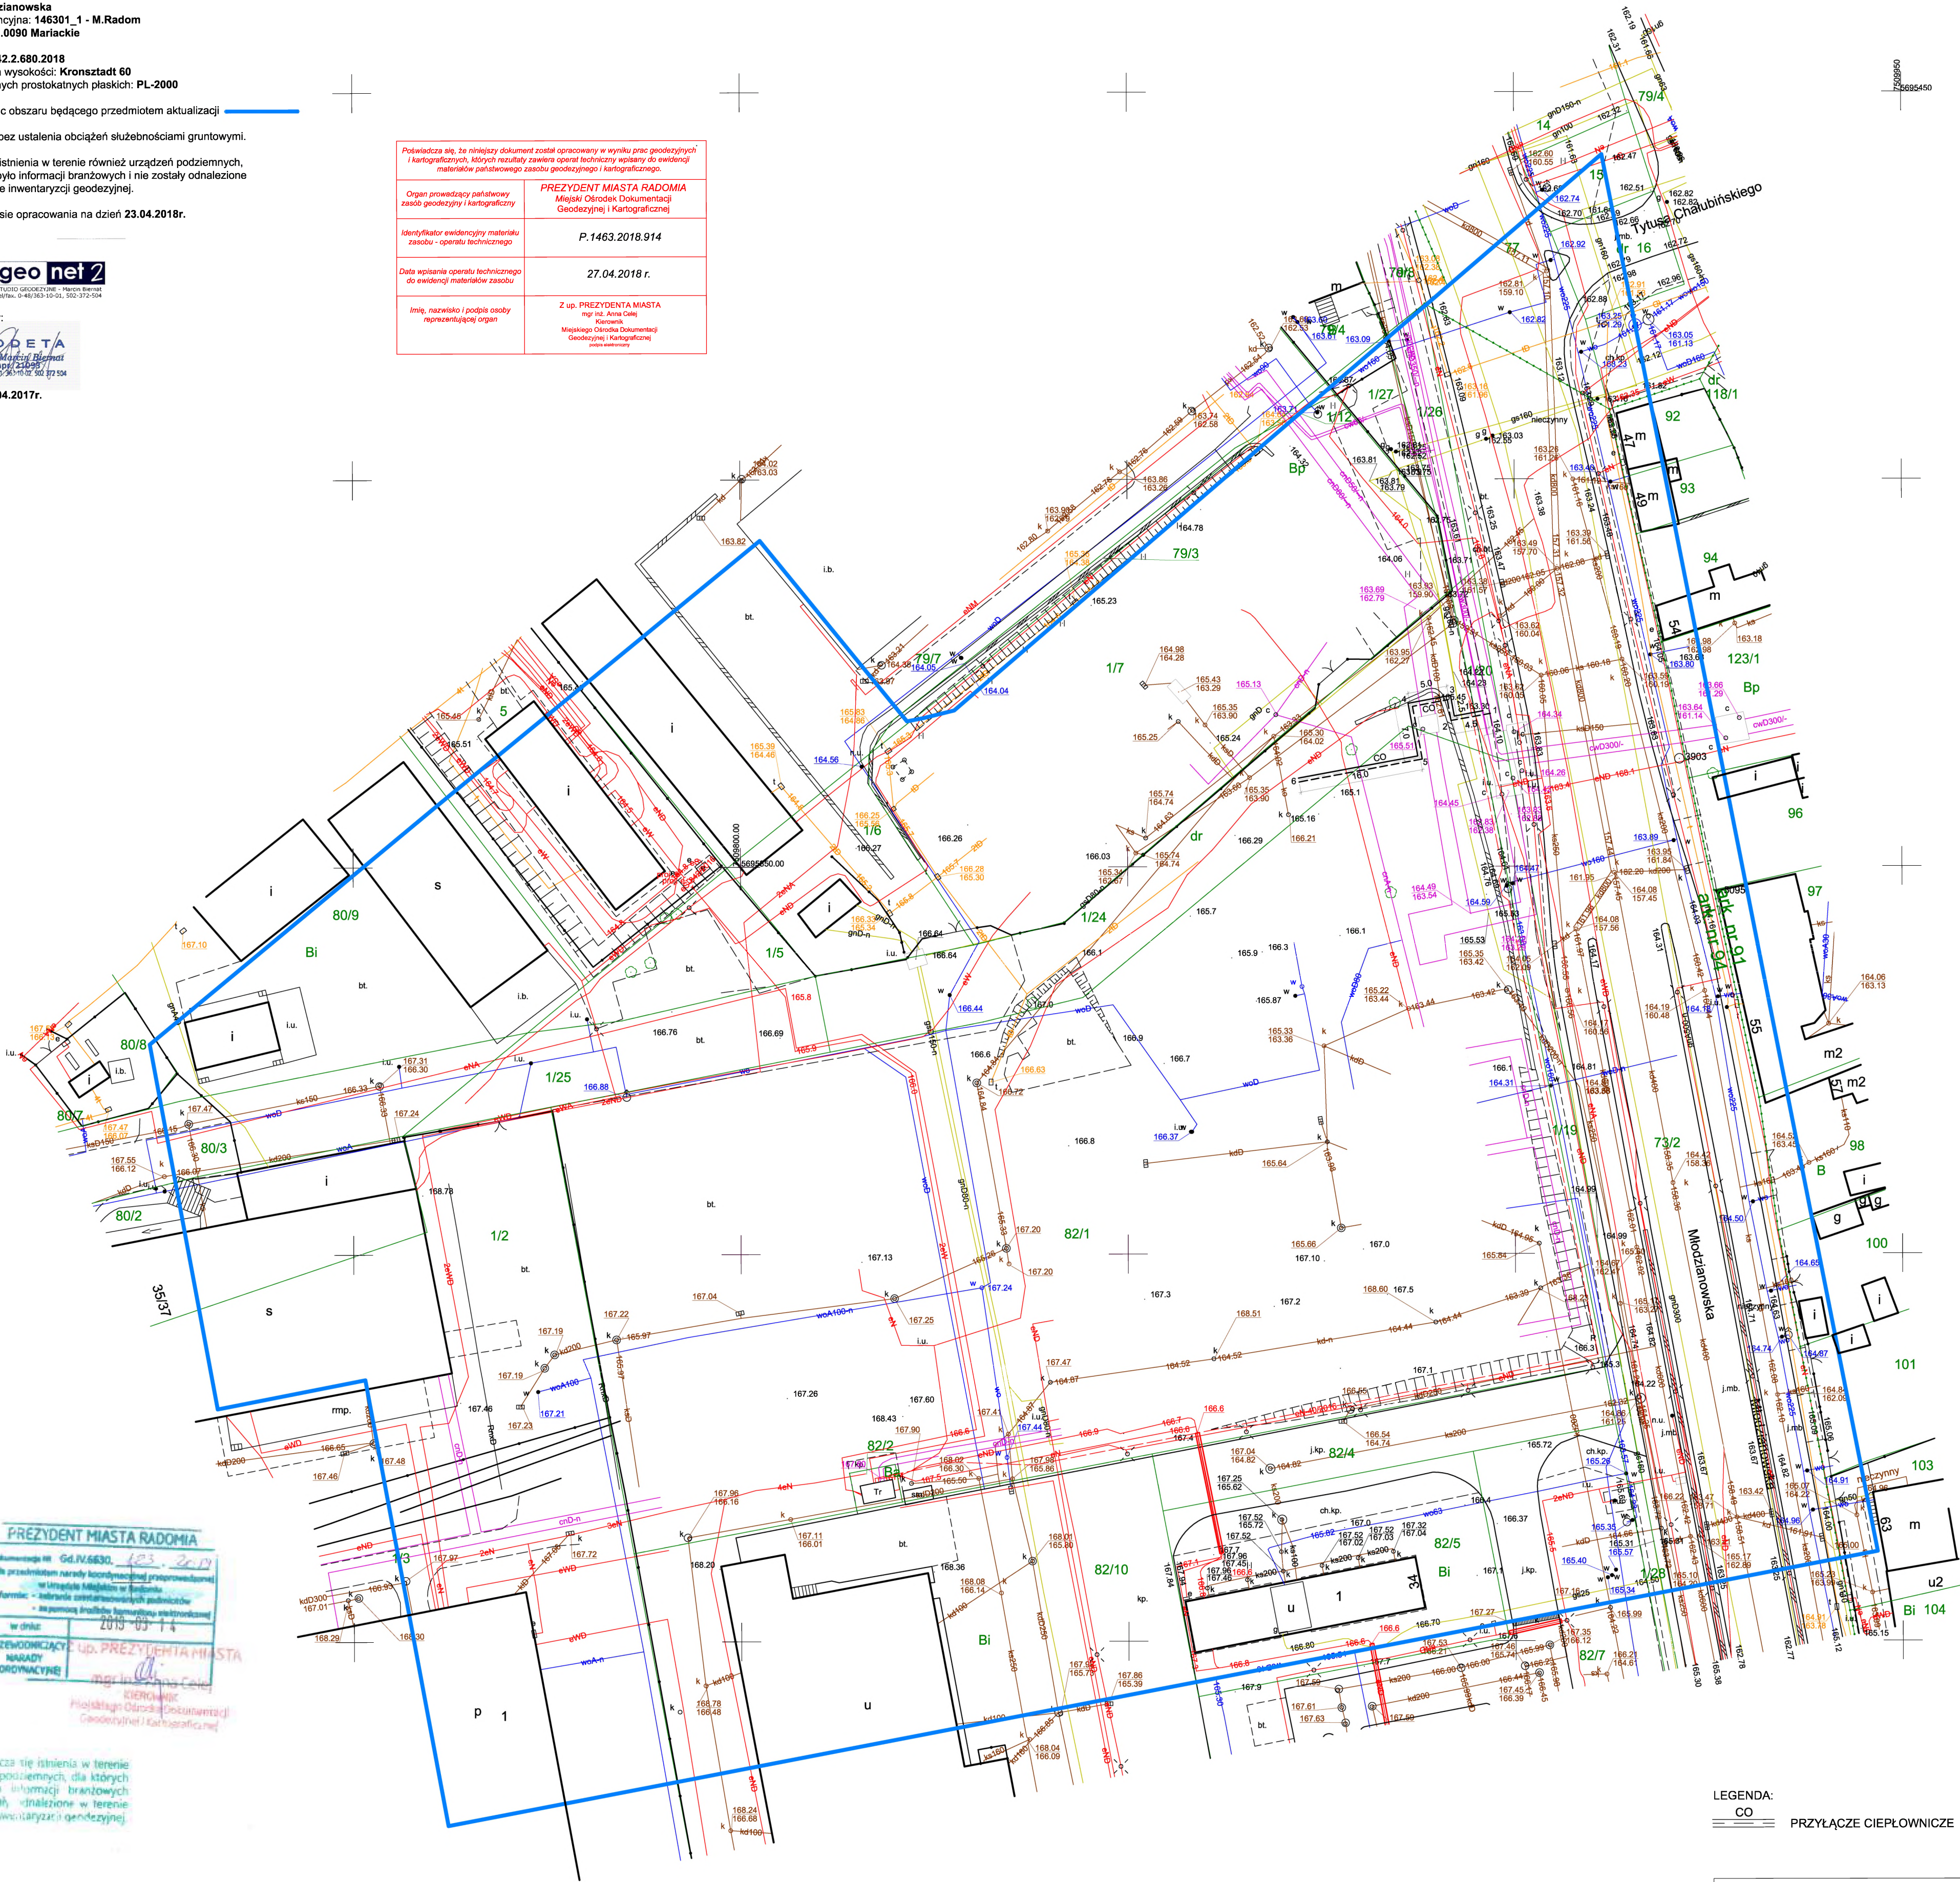

Nie wyklucza się istnienia w terenie urządzeń podziemnych, dla których brak było informacji branżowych i nie zostały odnalezione w terenie w czasie inwentaryzacji geodezyjnej.

LEGENDA:
CO PRZYŁĄCZE CIEPŁOWNICZE

• in tube • MIROSLAW KIJAK ul. Gagarina 25/30, 26-600 Radom, tel. 696 502 452	
OBIEKT:	Projekt budowlany, wykonawczy budowy przyłącza ciepłego do budynku przy ul. Młodzianowskiej w Radomiu.
TYTUŁ:	PROJEKT ZAGOSPODAROWANIA TERENU
PROJEKTANT:	mgr inż. Mirosław Kijak nr upr. MAZ/0340/PWOS/04
Data: 03.2019 Skala: 1:500 Nr rys: ZUD	