



**PREZYDENT
MIASTA RADOMIA**

ODPIS

Gd.IV.6630.34.2021

PROTOKÓŁ

Narady Koordynacyjnej dotyczącej usytuowania projektowanych sieci uzbrojenia terenu
z dnia 2021-02-04

Sposób przeprowadzenia narady ☒ - **zebranie zainteresowanych podmiotów**
☒ - **za pomocą środków komunikacji elektronicznej**

Przedmiot narady: **trasa przyłączy ciepłowniczych**

Lokalizacja obiektu: **Radom, ul. Mieszka I / Piastowska dz. nr 184/5, 184/7, 184/6, 184/4 ark. 205 obr. 0260**

Wnioskodawca: **RADOMSKIE PRZEDSIĘBIORSTWO ENERGETYKI CIEPLNEJ "RADPEC" S. A. 26-612 RADOM, ul. Żelazna 7**

Autor opracowania: **Zofia Borczyk**

Przewodniczący: **Celej Anna - GEODETA MIEJSKI - Kierownik Miejskiego Ośrodka Dokumentacji Geodezyjnej i Kartograficznej**

Uczestnicy Narady Koordynacyjnej zawiadomieni i zapoznani drogą e-mail z przedłożonym projektem sieci uzgadniają w/w dokumentację projektową w zakresie lokalizacji w następujący sposób.

Uwagi i stanowiska uczestników Narady Koordynacyjnej :

Lp.	Oznaczenie podmiotu oraz Imię i nazwisko osoby, która ten podmiot reprezentuje:	Stanowisko/treść uwagi
1.	PGE DYSTRYBUCJA S.A. Zbigniew Siwek	pozytywne z uwagami 1. Kable nN przy skrzyżowaniu z przyłączami co osłonić rurami dwudzielnymi. 2. Prace ziemne przy w/w skrzyżowaniach wykonywać ręcznie i w porozumieniu z RE.
2.	Polska Spółka Gazownictwa Sp. z o.o. Oddział Zakład Gazowniczy w Warszawie Gazownia w Radomiu ; 26-600 Radom, ul. Gazowa 11/13 Konrad Srebrzyński	pozytywne z uwagami Skrzyżowanie i zbliżenia projektowanych sieci do istniejącej sieci gazowanej należy wykonać zgodnie z Rozporządzeniem Ministra Gospodarki z dnia 26 kwietnia 2013 r. (Dz.U.poz.640) Prace ziemne w pobliżu sieci gazowej należy wykonać ręcznie bez użycia sprzętu mechanicznego z zachowaniem szczególnej ostrożności oraz pod nadzorem przedstawiciela Gazowni w Radomiu . O terminie rozpoczęcia prac należy powiadomić Gazownię w Radomiu z min. tygodniowym wyprzedzeniem
3.	NETIA S.A. Zbigniew Kowalski	pozytywne bez uwag Brak uwag
4.	Miejski Zarząd Dróg i Komunikacji Paweł Gajos	pozytywne bez uwag Brak uwag
5.	WYDZIAŁ OCHRONY ŚRODOWISKA I ROLNICTWA Monika Bielecka	pozytywne z uwagami Należy się zastosować do wytycznych zawartych w piśmie, znak: OŚR.6130.3.2021.MB
6.	Wodociągi Miejskie w Radomiu Roman Mrozowicz	pozytywne bez uwag Brak uwag
7.	Wojewódzki Urząd Ochrony Zabytków Delegatura w Radomiu Witold Bujakowski	pozytywne z uwagami "Szczegółowe warunki realizacji inwestycji organ rozpatrujący wniosek o wydanie pozwolenia na budowę ma obowiązek uzgodnić z WUOZ Del. Radom w trybie przewidzianym w art. 106 K.p.a",

URZĄD MIEJSKI W RADOMIU - WYDZIAŁ GEODEZJI - PRACOWNIA MAPY NUMERYCZNEJ

ul. Kilińskiego 30 (pok. 43), 26-600 Radom, tel. 48 36 20 712 fax: 48 36 20 621,

e-mail: geodezja.zudp@umradom.pl

www.radom.pl

8.	Wydział Architektury	pozytywne bez uwag
9.	RADPEC S.A.	Należy zawiadomiony podmiot nie uczestniczył w naradzie pozytywne bez uwag
10.	Polska Spółka Gazownictwa SP. z o.o - wys. ciś.	Należy zawiadomiony podmiot nie uczestniczył w naradzie pozytywne bez uwag
11.	Miejska Pracownia Urbanistyczna	Należy zawiadomiony podmiot nie uczestniczył w naradzie pozytywne bez uwag
12.	ORANGE POLSKA S.A.	Należy zawiadomiony podmiot nie uczestniczył w naradzie pozytywne bez uwag

Uwagi i zalecenia

1. Przy skrzyżowaniach i zbliżeniach projektowanych sieci od istniejącego uzbrojenia podziemnego, prace ziemne wykonać ręcznie, bez użycia sprzętu zmechanizowanego i pod fachowym nadzorem technicznym zapewnionym przez wykonawcę robót.
2. Obiekty budowlane wymagające pozwolenia na budowę oraz obiekty, o których mowa w art. 29, podlegają geodezyjnemu wyznaczeniu w terenie, a po ich wybudowaniu - geodezyjnej inwentaryzacji powykonawczej, obejmującej ich położenie na gruncie zgodnie z art. 43 ust.1 ustawy z dnia 7 lipca 1994 r. prawo budowlane (Dz.U.2020 poz.1333 ze zm.).
3. Podczas prac należy zwrócić szczególną uwagę na zachowanie w stanie nienaruszonym znaków geodezyjnych, które podlegają ochronie w trybie art. 15 ustawy z dnia 17 maja 1989 Prawo geodezyjne i kartograficzne (Dz.U. z 2020 poz. 2052), oraz Rozporządzenia Ministra Spraw Wewnętrznych i Administracji z dnia 15 kwietnia 1999r. w sprawie ochrony znaków geodezyjnych, grawimetrycznych i magnetycznych (Dz. U. z 2020 poz.1357)
4. Prace ziemne wykonać pod nadzorem przedstawicieli instytucji zarządzających sieciami uzbrojenia terenu, krzyżującymi się i zbliżonymi do uzgadnianego obiektu.
5. O zamiarze prowadzenia prac ziemnych instytucje branżowe winny być zawiadomione z odpowiednim wyprzedzeniem.
6. Inwestor na etapie projektu budowlanego obowiązany jest zastosować się do zaleceń zawartych w uwagach dodatkowych uczestników Narady Koordynacyjnej zapisanych w niniejszym protokole.

Niniejsze uzgodnienie nie zwalnia Inwestora od uzyskania z właściwego organu do spraw nadzoru architektoniczno-budowlanego decyzji pozwolenia na budowę.

Narada odbyła się w siedzibie Urzędu Miejskiego w Radomiu za pomocą środków komunikacji elektronicznej.

Z up. PREZYDENTA MIASTA

mgr inż. Anna Celej

PRZEWODNICZĄCY NARADY KOORDYNACYJNEJ
Miejskiego Ośrodka Dokumentacji
Geodezyjnej i Kartograficznej
GEODETA MIEJSKI

**PREZYDENT
MIASTA RADOMIA**

Radom, dn.


2021-02-04


Z up. PREZYDENTA MIASTA

mgr inż. Anna Celej
KIEROWNIK

Miejskiego Ośrodka Dokumentacji
Geodezyjnej i Kartograficznej
GEODETA MIEJSKI

Legenda:

 projektowana studnia
zaworowa

 projektowane przyłącze
ciepłownicze Dn80/200,
Dn50(140), Dn40(125)

skala 1:500, nr sekcji: 7.155.22.03.1.1

Radom, ul. Piastowska

Jednostka ewidencyjna: 146301_1, M. Radom

Obreb: **0260 - Józefów**

Arkusz: 205, Działka: 184/5

Id zgłoszenia pracy geodezyjnej: **Gd.III.6642.2.2283.2020**

Układ odniesienia wysokości: PL-EVRF2007-NH

Układ współrzędnych prostokątnych płaskich: PL-2000
Sytuacja zgodna z terenem na: 22.10.2020 r.

Oznaczenie granic obszaru będącego przedmiotem aktualizacji

Mapa wykonana bez ustalenia obciążeń służebnościami gruntowymi

Dane podmiotu:

-671979547- NIP948-144-57-94

USŁUGI GEODEZYJNE
int. Rafał Kuzdełki

inz. Rafał Iwański
Radom, ul. Tkacka 2

tel. 602 514 420

Dane wykonawcy:

GEODETA UPRAWNIONY

inż. Rafał Iwański

nr upr. 17678
Radom, ul. Tkacka 2

tel. 602 514 420
(podpisz i wyślij)

(podpis cyfrowy)

Radom, dn. 28.10.2020 r.

Poświadczam, że niniejszy dokument został opracowany w wyniku prac geodezyjnych i kartograficznych, których rezultaty zawiera operat techniczny pozytywnie zweryfikowany. Jednocześnie informuję, że jestem świadomy odpowiedzialności karnej za złożenie fałszywego oświadczenia.

Identyfikator zgłoszenia prac geodezyjnych

Gd.III.6642.2.2283.2020

Organ służby geodezyjnej,
który otrzymał zgłoszenie

Prezydent Miasta Radomia

Wykonawca prac geodezyjnych


Usługi Geodezyjne

Nr oraz data sporządzenia dokumentu
zawierającego wynik pozytywnej
weryfikacji

Protokół weryfikacji
Nr. Gd.III.6642.2.2283.2020
z dnia: 25.11.2020 r.

Imię i nazwisko oraz nr uprawnień
zawodowych kierownika prac

Rafał Iwański
numer uprawnień: 17678

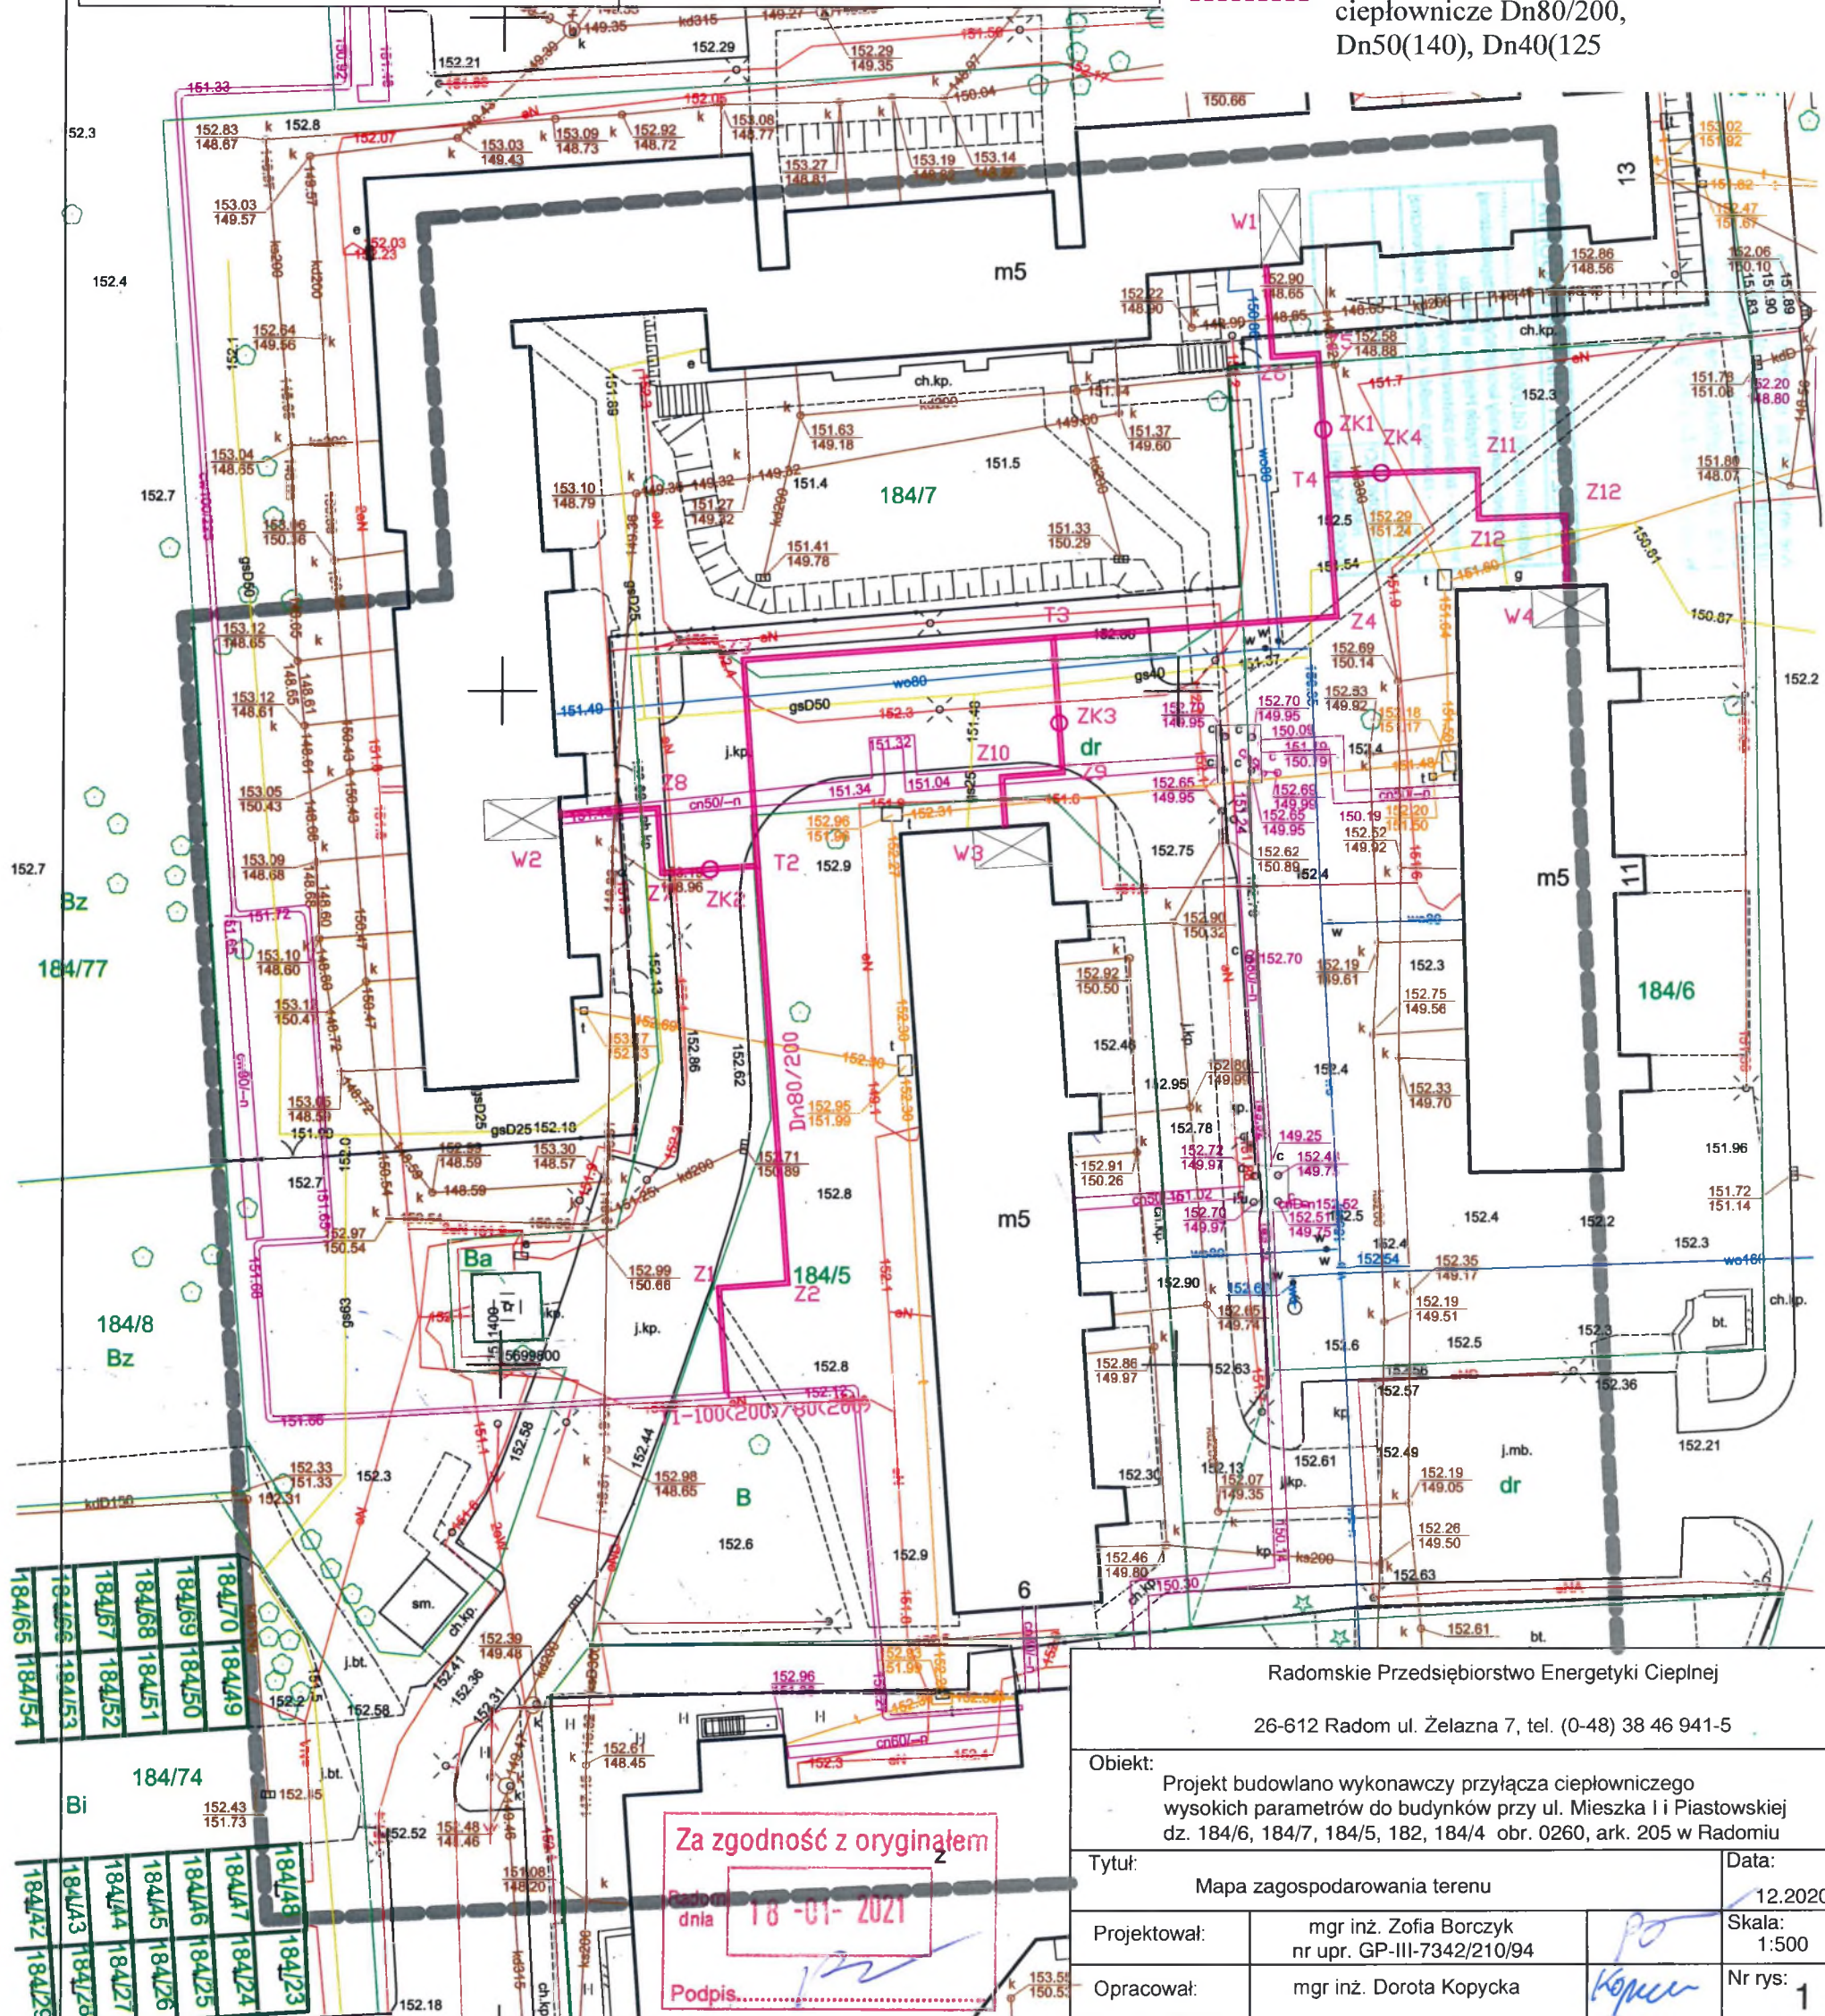

nie wyklucza się istnienia w terenie urządzeń podziemnych, dla których brak było informacji branżowych i nie zostały odnalezione w terenie w czasie inwentaryzacji geodezyjnej.

PREZYDENT MIASTA RADOMIA	
Dokumentacja NR Gd.IV.6630. 34 2221	
była przedmiotem narady koordynacyjnej przeprowadzonej w Urzędzie Miejskim w Radomiu	
w formie zebrania zainteresowanych podmiotów	
- za pomocą środków komunikacji elektronicznej	
w dniu:	2021-02-04
PRZEWODNICZĄCY NARADY KOORDYNACYJNEJ	z up. PREZYDENTA MIASTA 

mgr inż. Aneta Celej
KIEROWNIK
Miejskiego Ośrodka Dokumentacji
Geodezyjnej i Kartograficznej
GEODETA MIEJSKI